


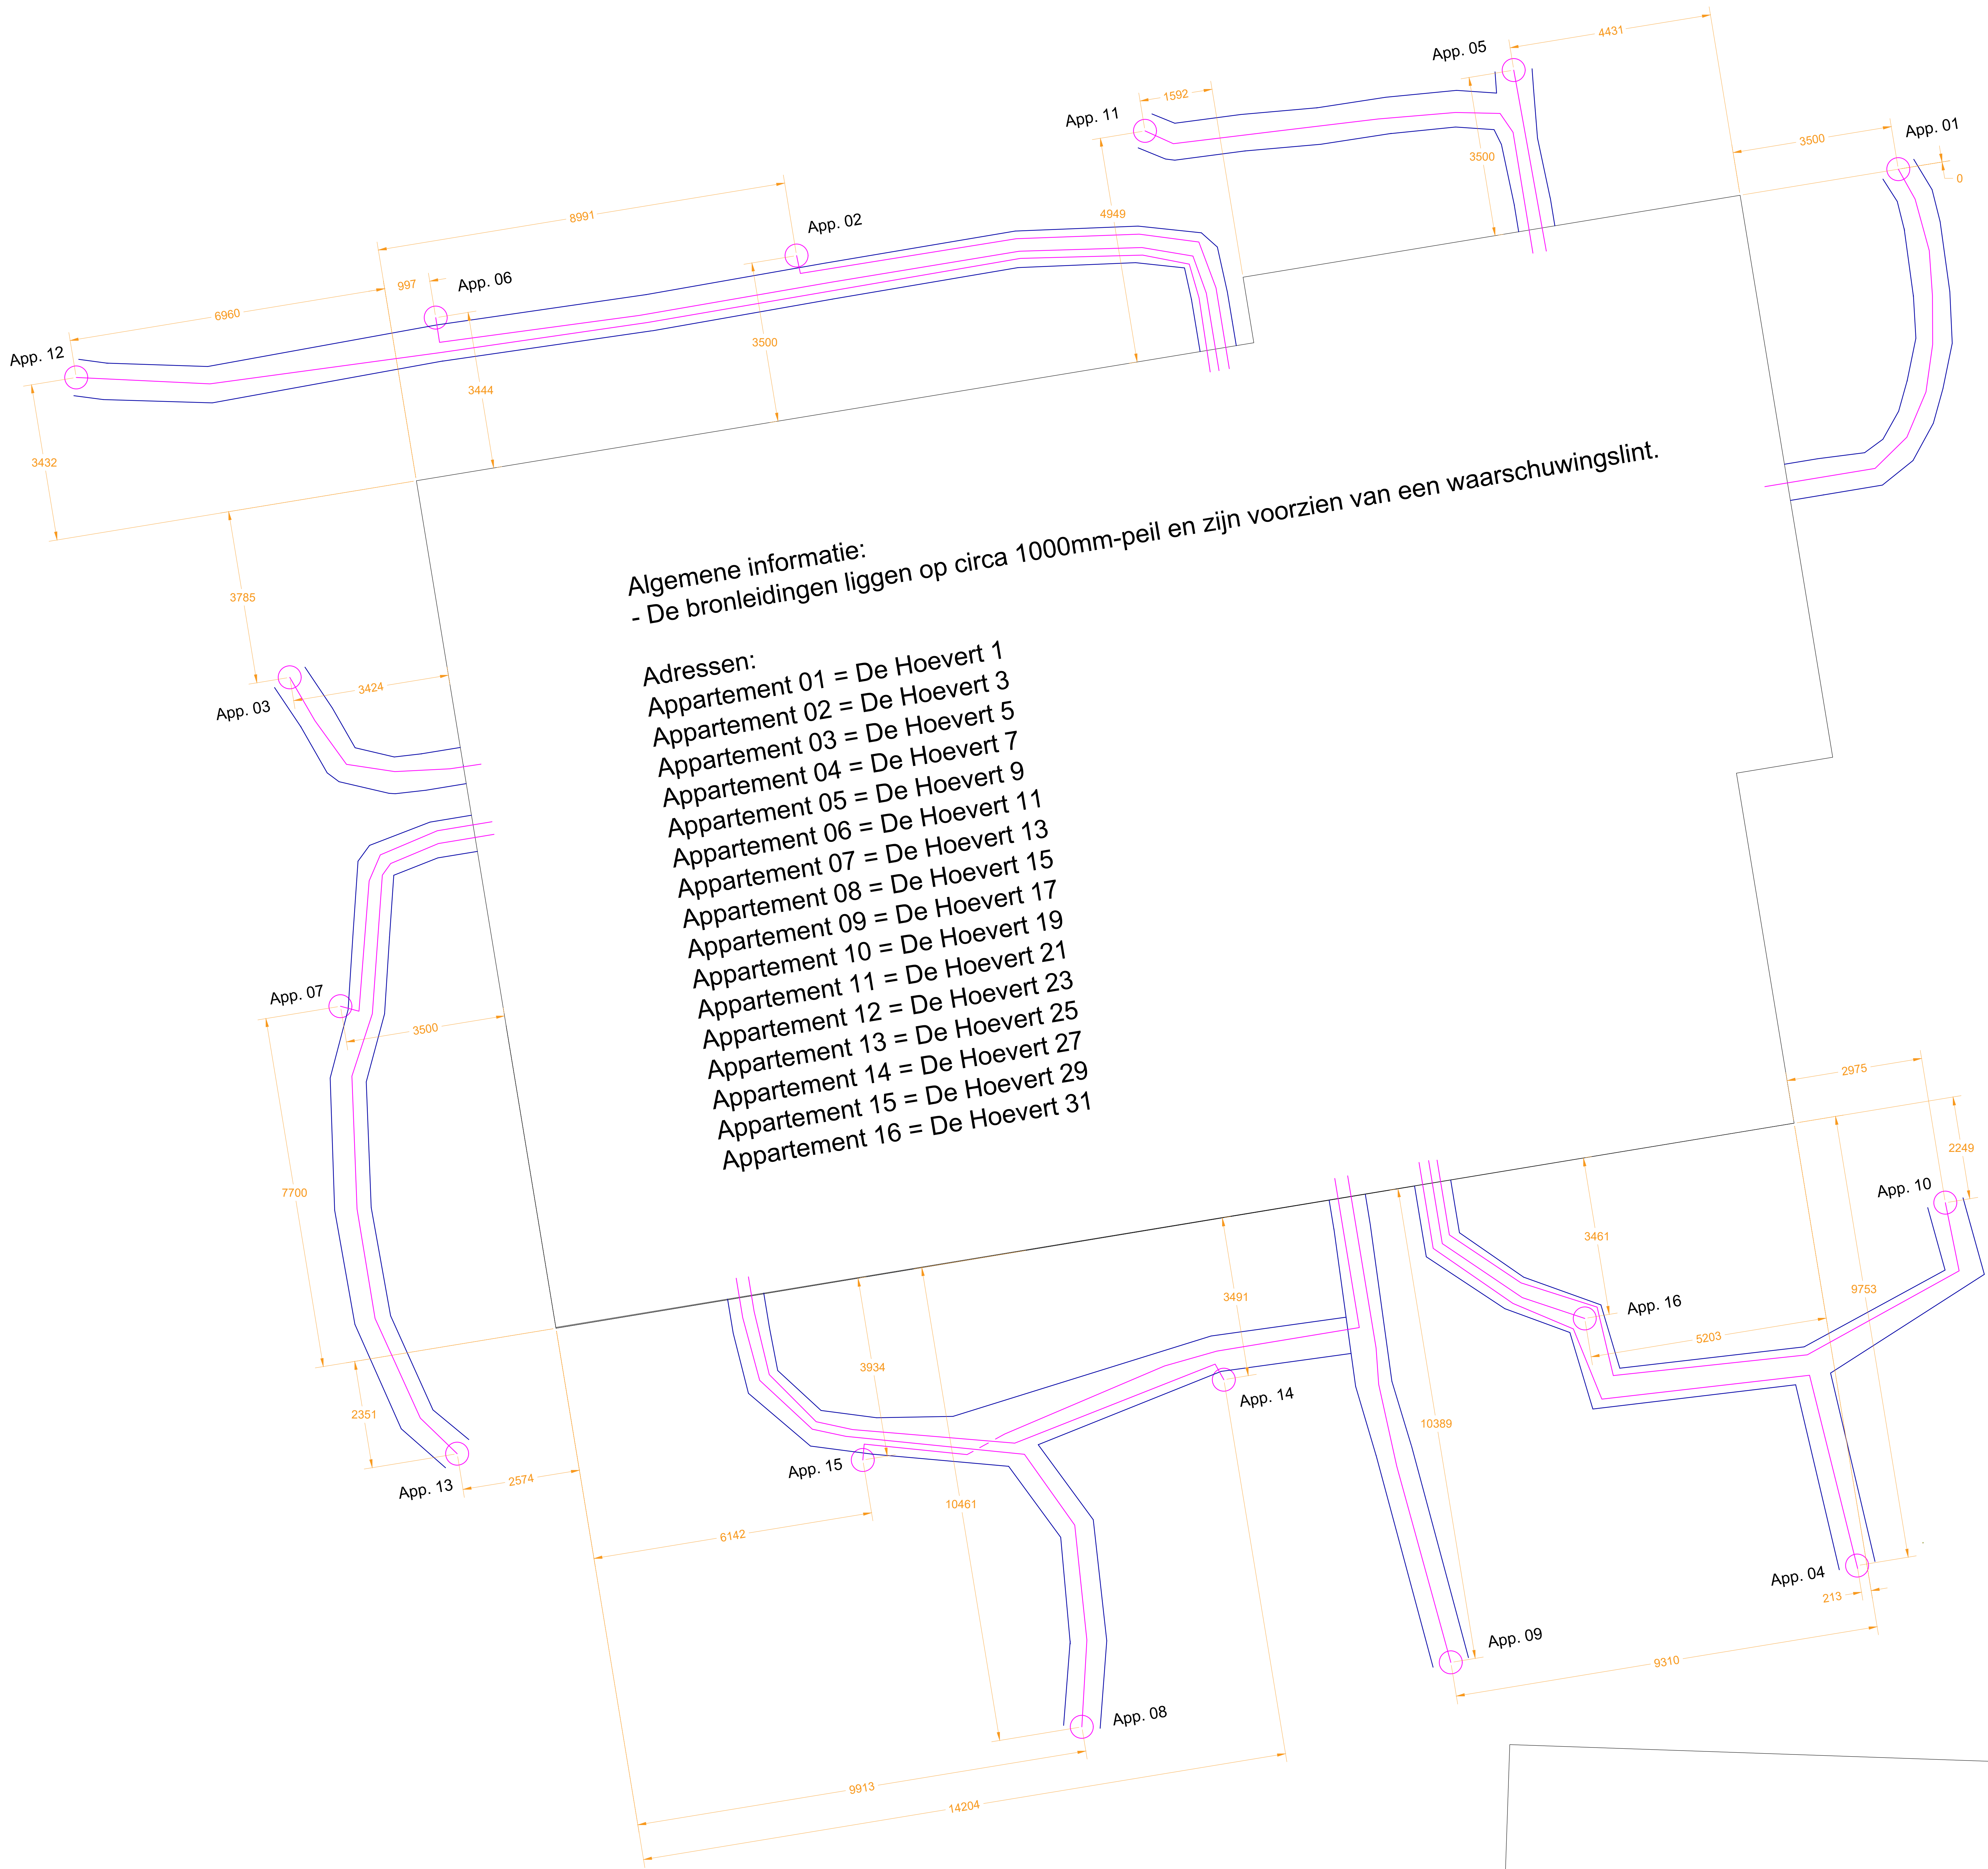

Revisietekening
Project: 16 appartementen De Hoevert Didam
Bronboorder: Bronboringsbedrijf Enter
Datum: 18-07-2025